ZMENY A DOPLNKY č.6 ÚPN MESTA STRÁŽSKE

- POLOHY RIEŠENÝCH LOKALÍT

ZOZNAM RIEŠENÝCH LOKALÍD ZaD č.6

01 **LOKALITA 06/01** ZMENA FUNKČNÉHO VYUŽITIA AREÁLU BÝV. KASÁRNÍ Z BYTOVEJ VÝSTAVBY NA ZMIEŠANÚ OBYTNÚ VÝSTAVBU

~~02 LOKALITA 06/02A,B DOPLNENIE VODNÝCH NÁDRŽÍ~~ **LOKALITA VYPUSTENÁ**

~~03 LOKALITA 06/03A,B DOPLNENIE VODNÝCH NÁDRŽÍ~~ **LOKALITA VYPUSTENÁ**

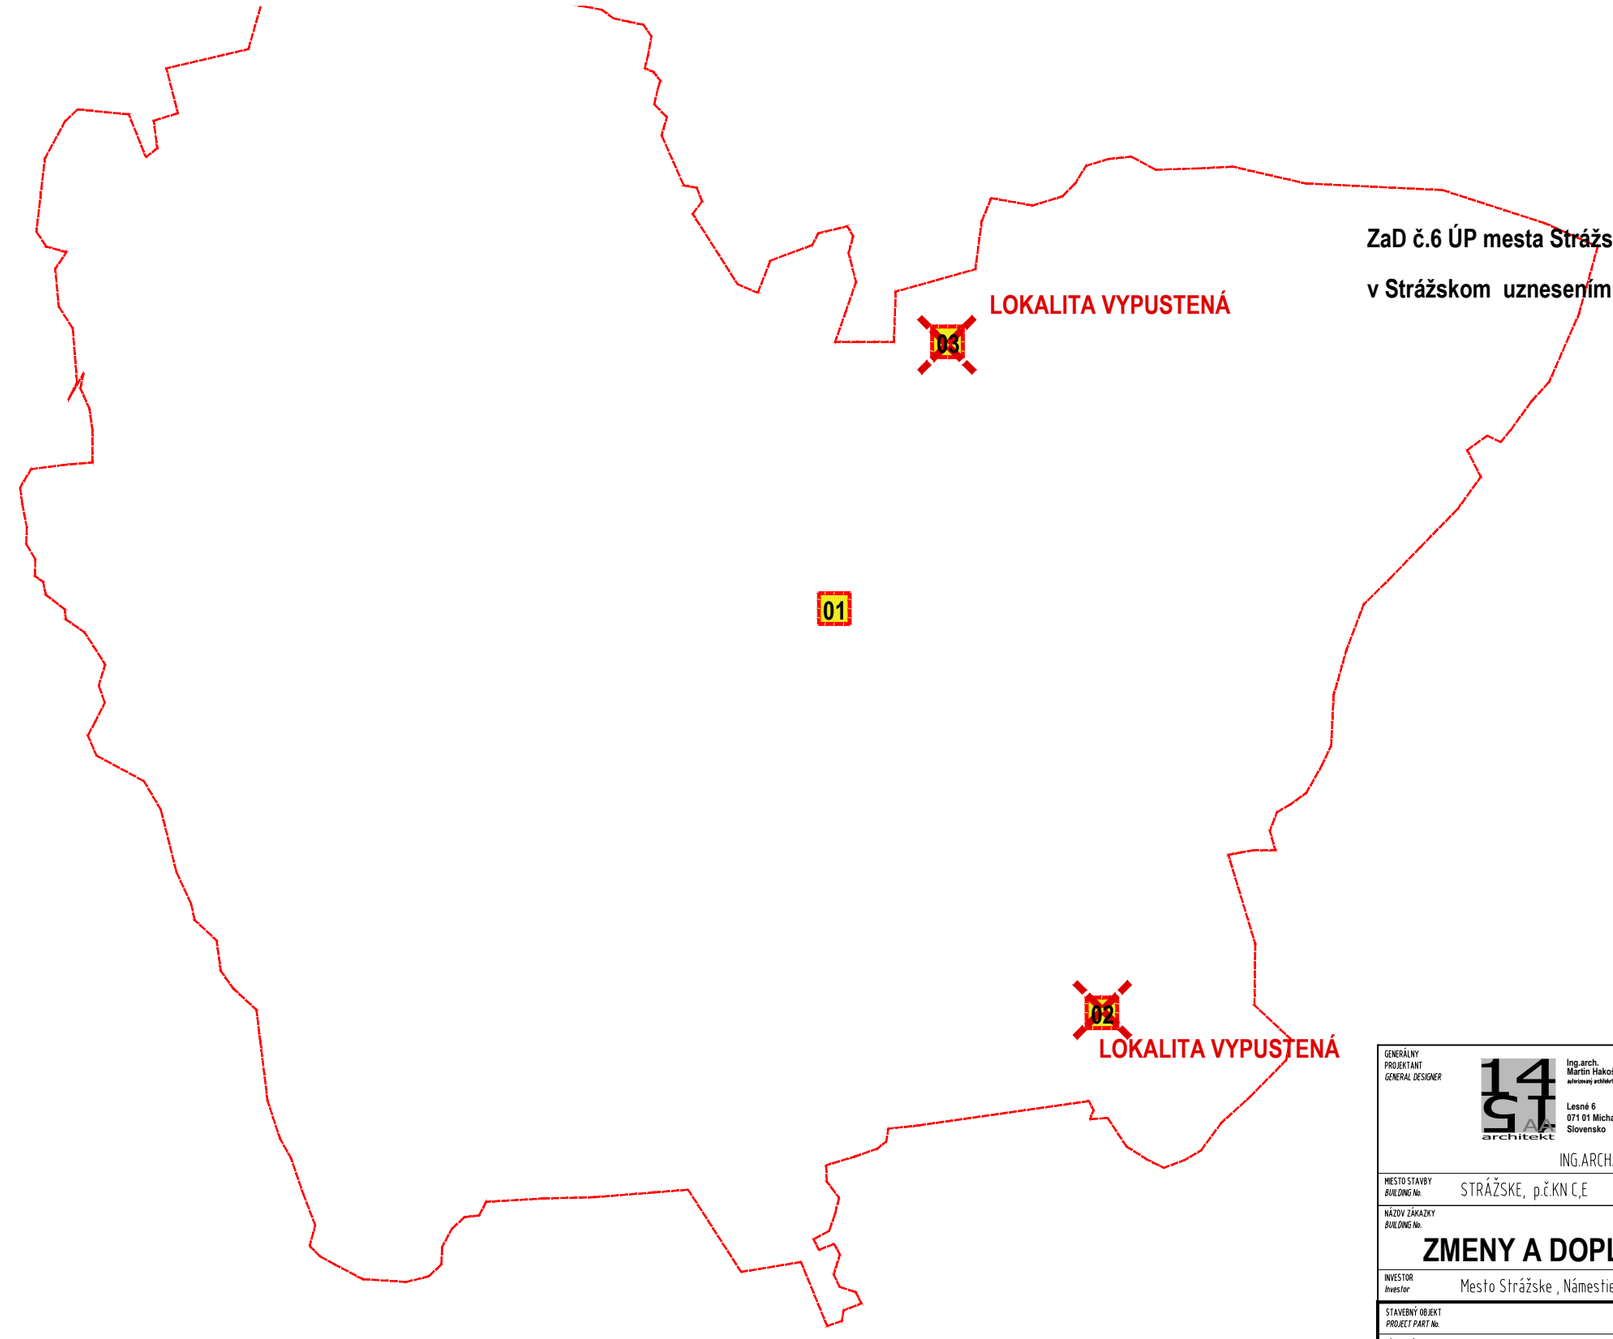

ZaD č.6 ÚP mesta Strážske, prerokovaný a schválený Mestským zastupiteľstvom v Strážskom uznesením č. ..... zo dňa ..... 2025.

.....
primátor mesta

ČISTOPIS

GENERÁLNY PROJEKTANT *GENERAL DESIGNER*: Ing.arch. Martin Hakoš, autorizovaný architekt SKA; Lesné 6, 071 01 Michalovce, Slovensko; ING.ARCH. MARTIN HAKOŠ	ZODPOVEDNÝ PROJEKTANT ČASTI *RESPONSIBLE ENGINEER*: ING.ARCH. MARTIN HAKOŠ VYPRACOVAL *RESPONSIBLE ENGINEER*: ING.ARCH. MARTIN HAKOŠ	PEČIATKA *STAMP*
MIESTO STAVBY *BUILDING No.*: STRÁŽSKE, p.č.KN C,E		
NÁZOV ZÁKAZKY *BUILDING No.*: **ZMENY A DOPLNKY č.6 ÚPN MESTA STRÁŽSKE**		
INVESTOR *Investor*: Mesto Strážske , Námestie Alexandra Dubčeka 300 , 072 22 Strážske		
STAVEBNÝ OBJEKT *PROJECT PART No.*: -	DÁTUM *DATE*: 01/2025	VÝKRES Č. *DRAWING No.*: -
NÁZOV VÝKRESU *DRAWING NAME*: **SCHÉMA RIEŠENÝCH LOKALÍT**	SADA *SET*	
ČÍSLO ZÁKAZKY *JOB No.*	ČASŤ *PART*: URBANIZMUS; REVÍZIA *REVISION*: - ; FORMÁT *FORMAT*: 02 A4; MERKA *SCALE*: 1:25 000	